
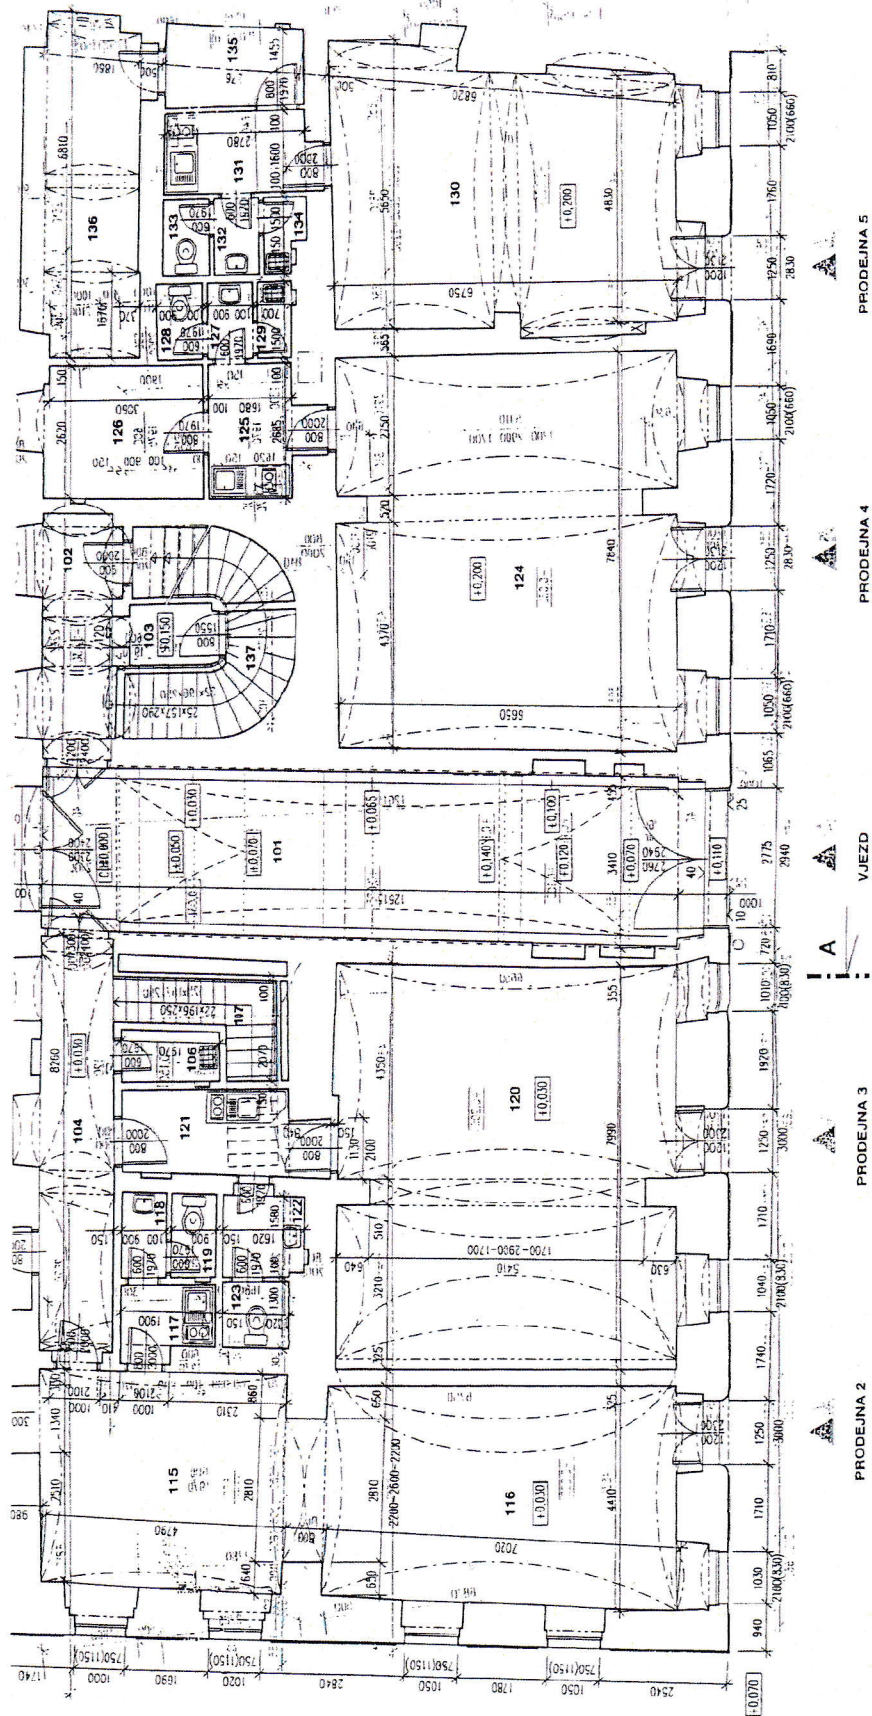


Nebytový prostor č. 102 - přízemí (1. NP) + 1. PP				
číslo	účel místnosti	výška	podlaha	plocha m2
115	prodejna	3490 klenba	keram. dlažba	22,90
116	prodejna	3500 klenba	keram. dlažba	31,6
117	kuchyně	3540	keram. dlažba	2,6
118	sklad	2600	keram. dlažba	1,5
119	sklad	2600	keram. dlažba	1,5
005	sklad	3480 klenba	keram. dlažba	18,5
006	sklad	3480 klenba	keram. dlažba	11
	celkem			89,6

 ATELIER ATD 120 00 Praha 2 Jirka Masarykova 115/56	PRAHA 1, č.p.929, OPLETALOVA č. 22 CELKOVÁ REKONSTRUKCE OBJEKTU A PŮDNÍ VESTAVBA	
	1. NADZEMNÍ PODLAŽÍ	
STUPĚN: DOKUMENTACE SKUTEČNÉHO PROVEDENÍ MĚŘÍTKO: 1 : 100	PROFESÍ: VÝKRES AS 3	

TABULKA MÍSTNOSTI

Č.M.	NÁZEV	PLOCHA [m²]	SV. VÝŠKA [mm]	PODLAHA	STĚNY	STROP
001	CHODBA	2,80	3440 / 3970	LITÁ STĚRKA	BILÁ MALBA	BILÁ MALBA
002	KOTELNA	18,40	3030 / 4070	LITÁ STĚRKA	BILÁ MALBA	BILÁ MALBA
003	CHODBA	18,00	2220 / 3590	LITÁ STĚRKA	BILÁ MALBA	BILÁ MALBA
004	UKLIDOVÁ KOMORA	2,10	2225/2400	KERAM. DLAŽBA	KERAM.OBKLADEK BILÁ MALBA	SOK. PODHLED
005	SKLAD PROJEJNY Č.1	18,50	2870 / 3460	LITÁ STĚRKA	BILÁ MALBA	BILÁ MALBA
006	SKLAD PROJEJNY Č.1	11,00	2070 / 3840	LITÁ STĚRKA	BILÁ MALBA	BILÁ MALBA
007	SKLAD	10,40	2070 / 3840	LITÁ STĚRKA	BILÁ MALBA	BILÁ MALBA
008	SKLAD	15,40	1660/ 3710	LITÁ STĚRKA	BILÁ MALBA	BILÁ MALBA
009	SKLAD	15,00	1660 / 3710	LITÁ STĚRKA	BILÁ MALBA	BILÁ MALBA
010	SKLAD	25,14	1240 / 3760	LITÁ STĚRKA	BILÁ MALBA	BILÁ MALBA
011		29,60	1240 / 3760	LITÁ STĚRKA	BILÁ MALBA	BILÁ MALBA
012	SCHODIŠTĚ	-	-	REZNE ŽUZO	BILÁ MALBA	BILÁ MALBA

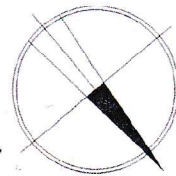

ATELIER ATD
 120 00 Praha 2
 Jana Masaryka 179/56

PRAHA 1, č.p.929, OPLETALOVA č. 22
 CELKOVÁ REKONSTRUKCE OBJEKTU
 A PŮDNÍ VESTAVBA

1. PODZEMNÍ PODLAŽÍ

STUPEN: DOKUMENTACE
 SKUTEČNÉ-Č PROVEDENÍ
 MĚŘITKO: 1 : 100

PROJEKTOVATEL: KOLEKTIV
 ATELIERU ATD

PRŮJEKT: AS
 VÝKRES: 2